

NEUBAU EINES
BÜROGEBÄUDES

TECHNIKER KRANKENKASSE
MÜNCHEN



ROSENTHALSTRASSE

BAUHER:
HORST HAUPT + KNUST FALTENBACH GBR
NÜRNBERGER MÜNCHENER STR. 23, 80351 GRÜNDLACH

Gepl. am
18. Sept. 2008
17:40 Uhr

Architekt: TSC






SCHÖNFELDER
VERBODUNGSTECHNIK

Firmenstrasse

BESTANDPLAN RL7 7.00 FIRMENSTRASSE

	Dehnen	Schichten	Massstab	
1	21.51.22	1/4		1 : 50
2	21.51.23	1/4		
3	21.51.24	1/4	Plan = Nr. 184	03
4	21.51.25	1/4		018

Gezeichnet: A. T. Schmitt

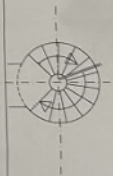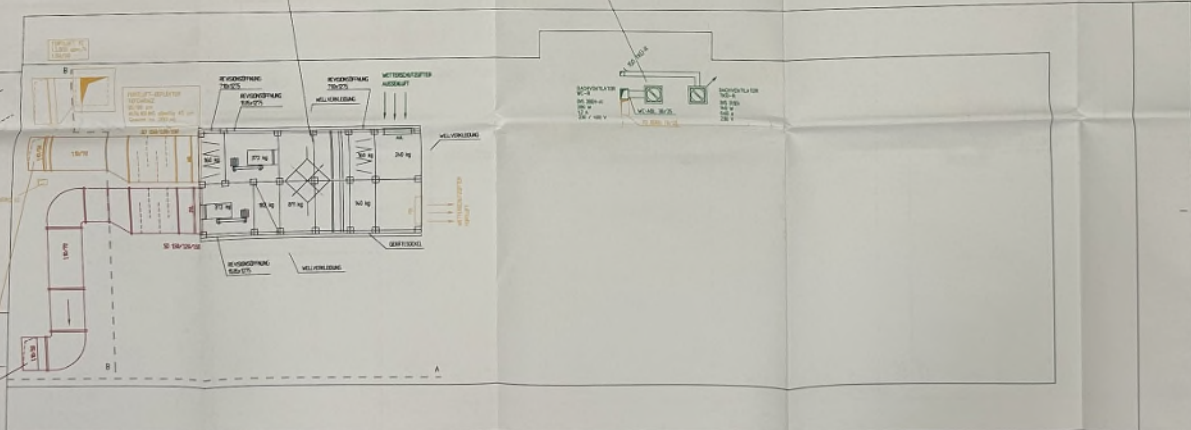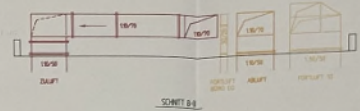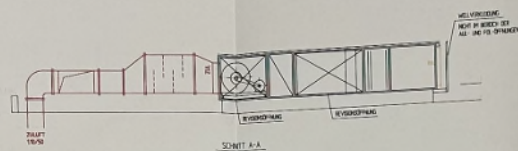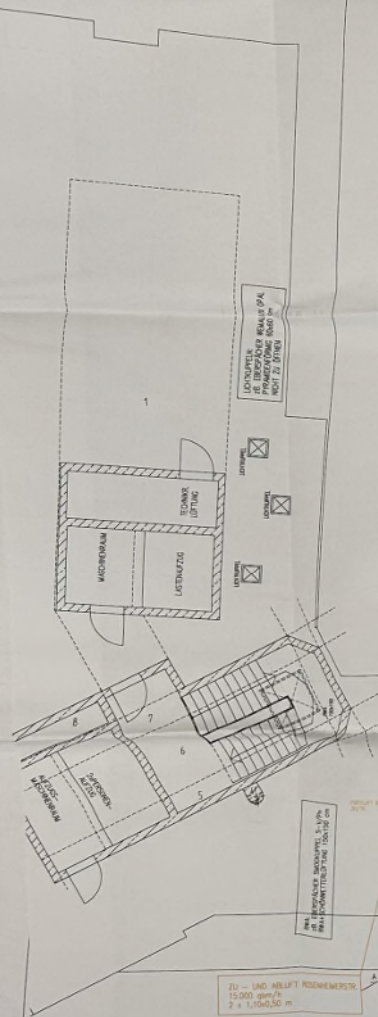


PROJEKTNAME:
BESTANDPLAN 7. OG ROSENHEIMER STRASSE

PROJEKTANT:
VERBUNDUNGS-
TECHNIK

