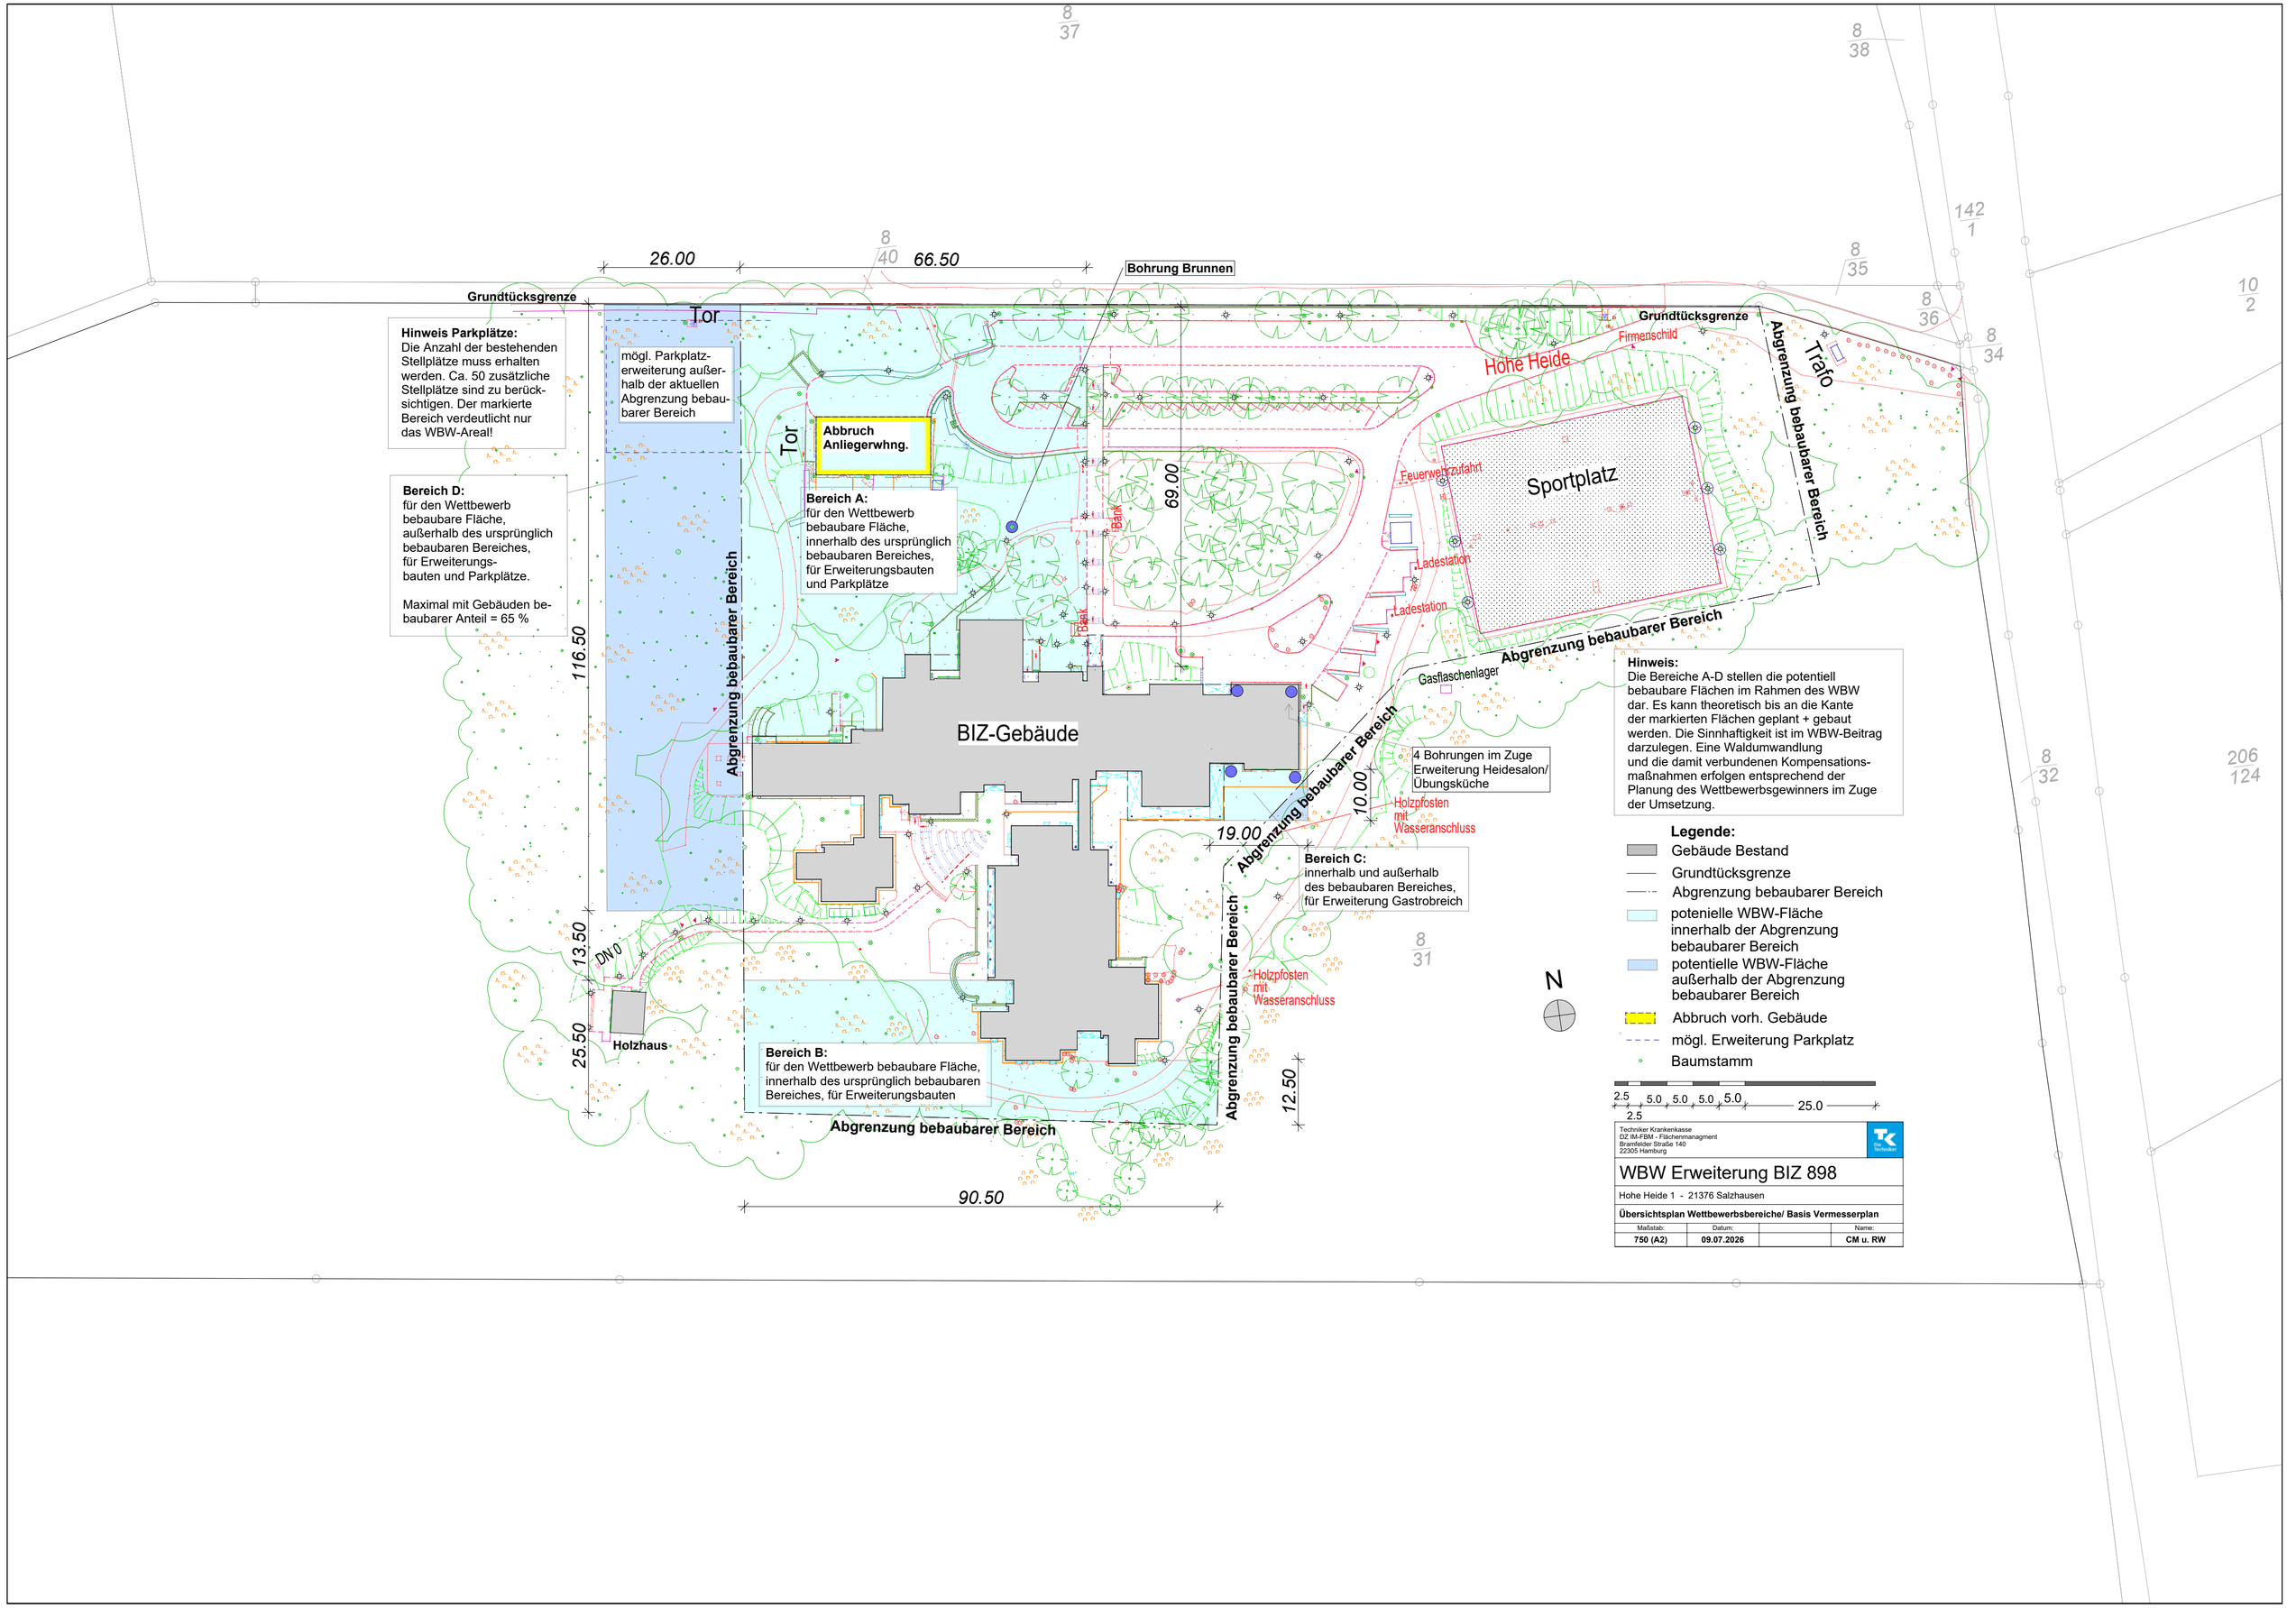



Techniker Krankenkasse
DZ IM-FBM - Flächenmanagment
Bramfelder Straße 140
22305 Hamburg

WBW Erweiterung BIZ 898

Hohe Heide 1 - 21376 Salzhausen

Übersichtsplan Wettbewerbsbereiche/ Basis Vermesserplan

Maßstab:	Datum:		Name:
750 (A2)	**09.07.2026**		**CM u. RW**

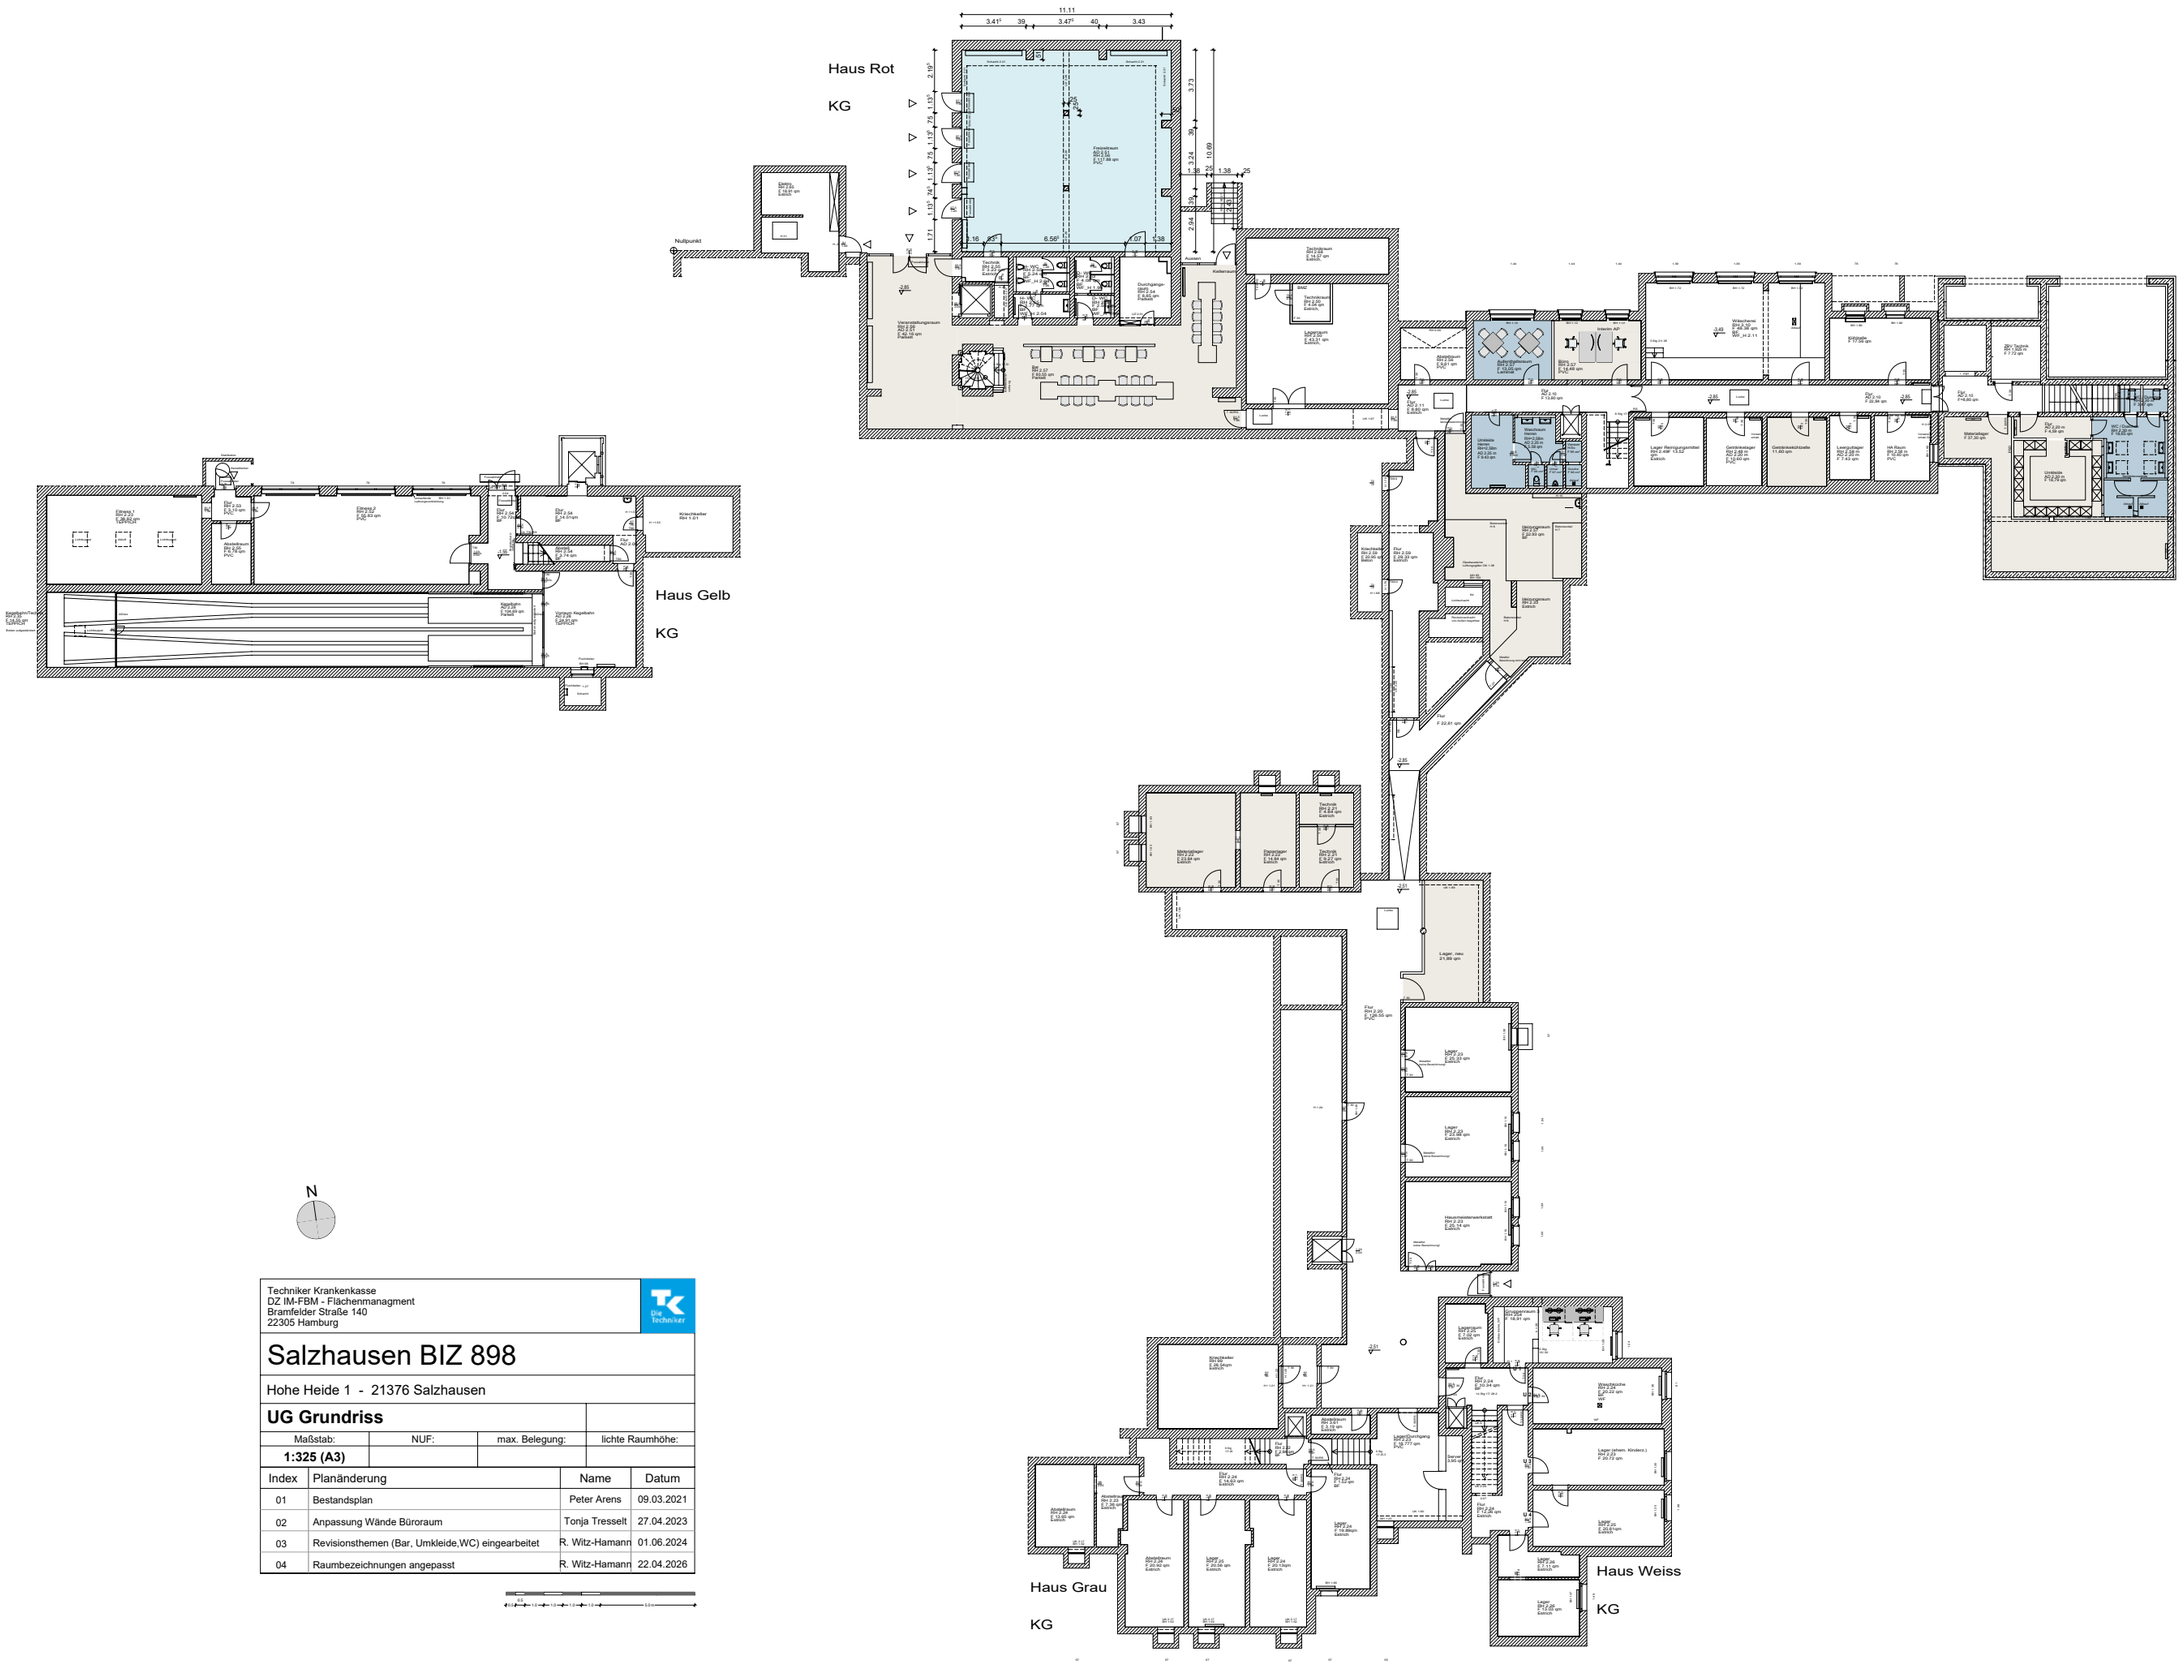

N

Techniker Krankenkasse
DZ IM-FBM - Flächenmanagment
Bramfelder Straße 140
22305 Hamburg


Salzhausen BIZ 898

Hohe Heide 1 - 21376 Salzhausen

UG Grundriss

Maßstab:	NUF:	max. Belegung:	lichte Raumhöhe:
1:325 (A3)			

Index	Planänderung	Name	Datum
01	Bestandsplan	Peter Arens	09.03.2021
02	Anpassung Wände Büroraum	Tonja Tresselt	27.04.2023
03	Revisionsthemen (Bar, Umkleide,WC) eingearbeitet	R. Witz-Hamann	01.06.2024
04	Raumbezeichnungen angepasst	R. Witz-Hamann	22.04.2026

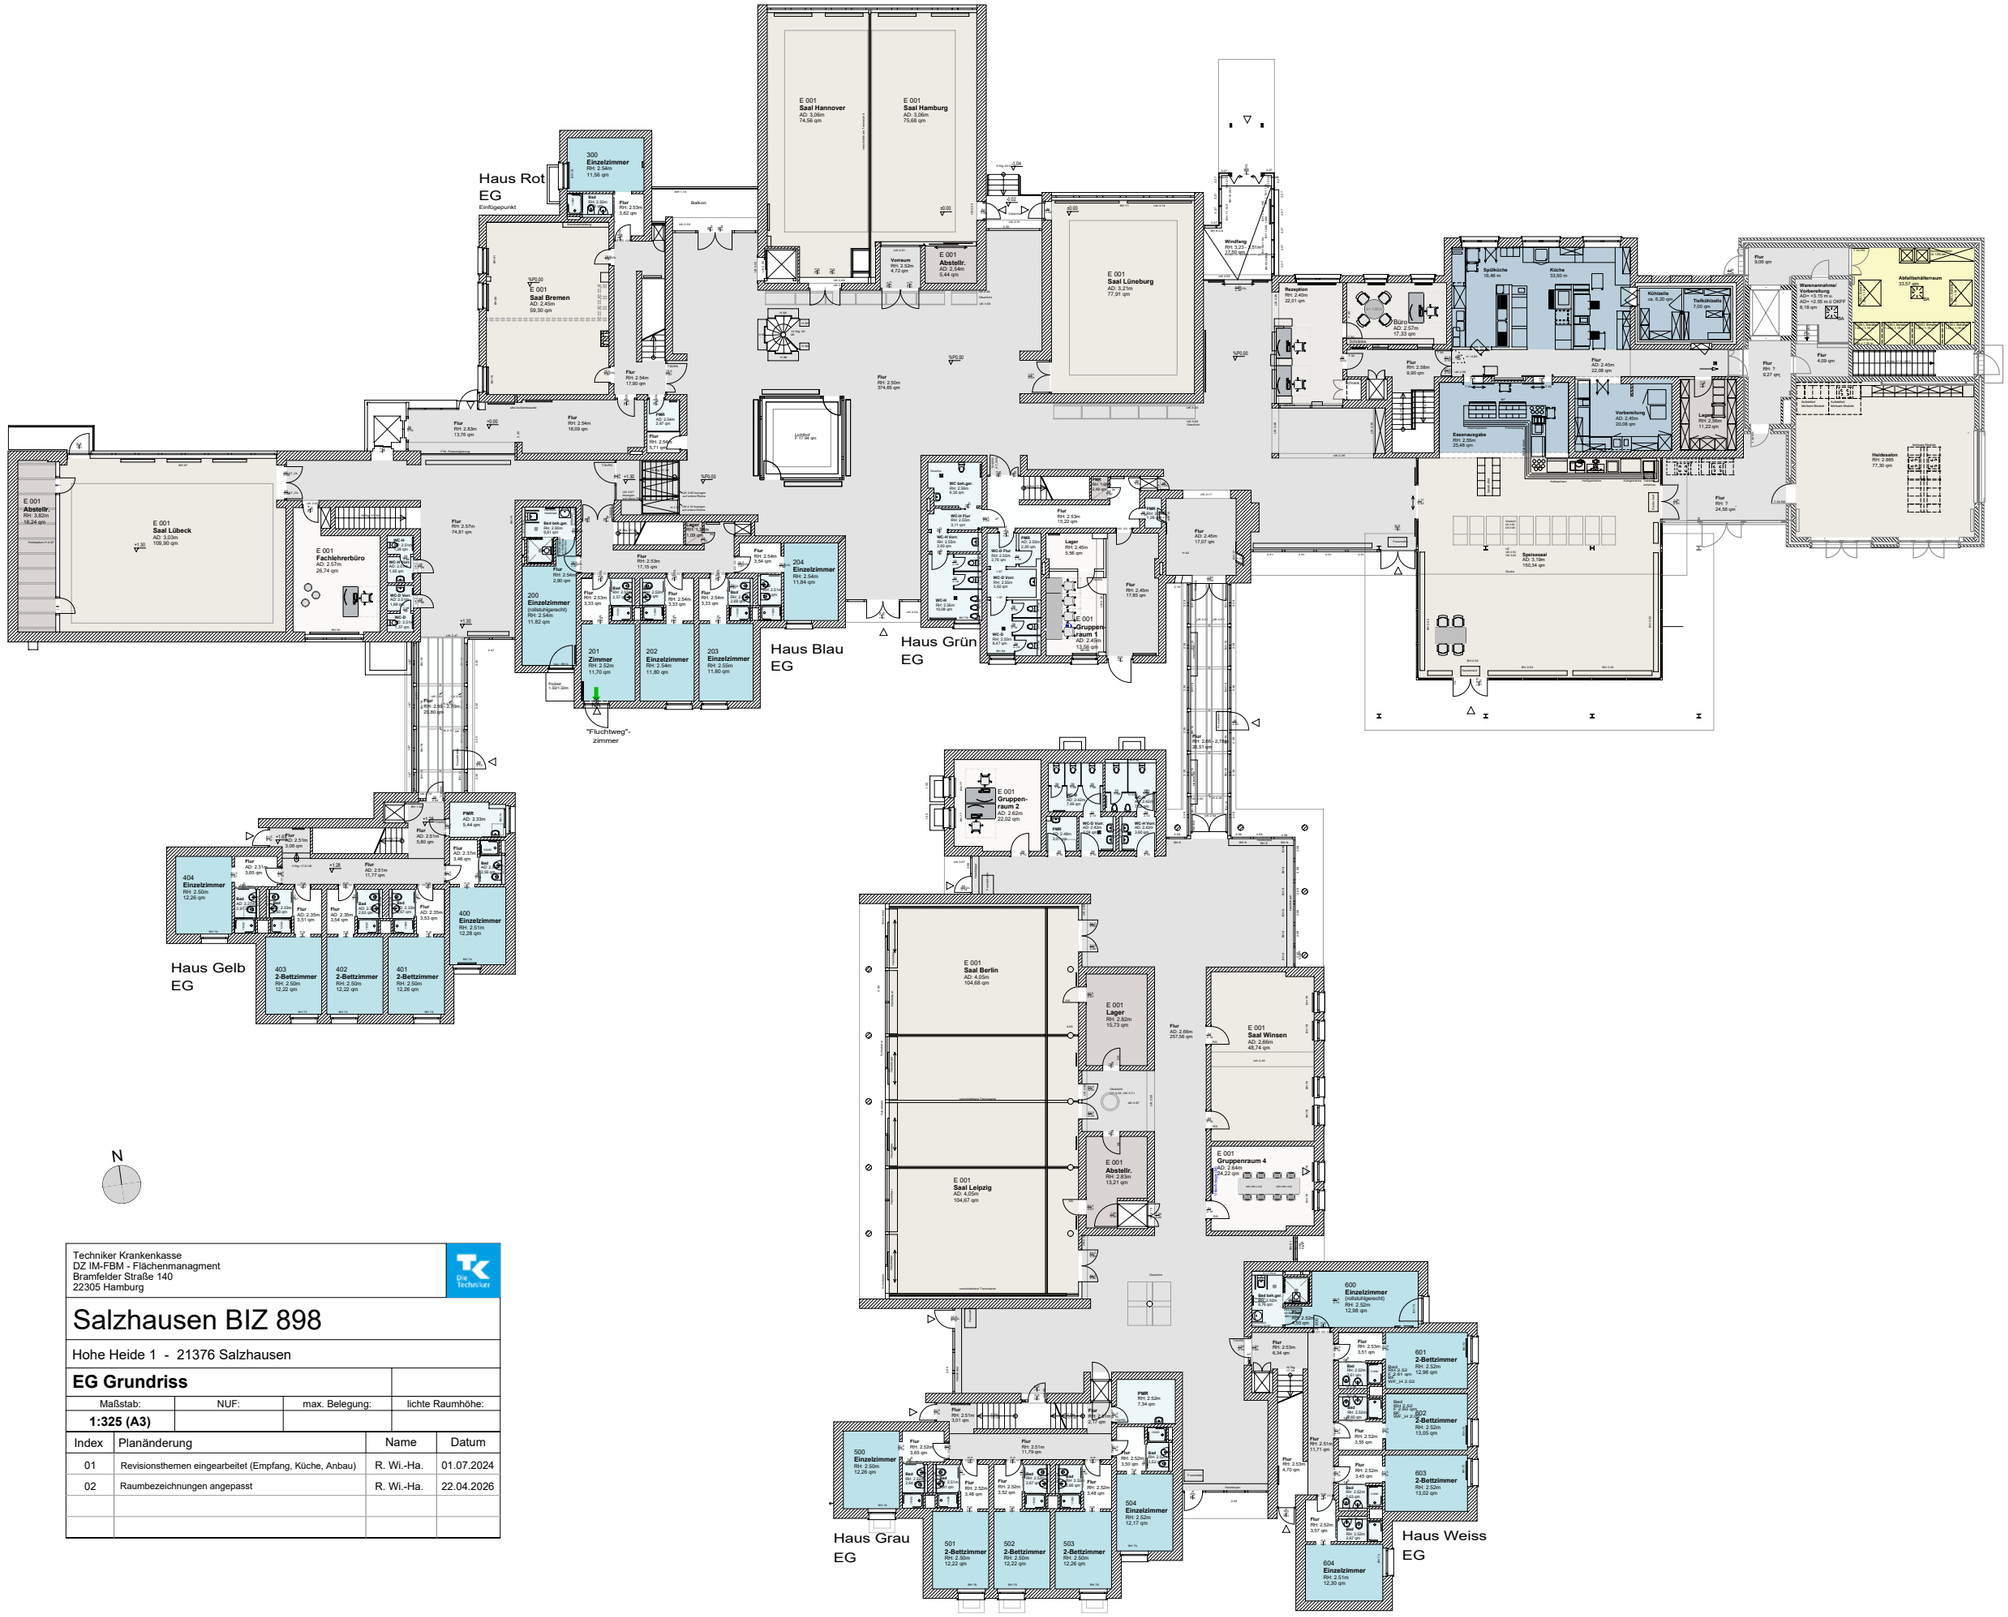

Techniker Krankenkasse
DZ IM-FBM - Flächenmanagment
Bramfelder Straße 140
22305 Hamburg

Salzhausen BIZ 898

Hohe Heide 1 - 21376 Salzhausen

EG Grundriss

Maßstab:	NUF:	max. Belegung:	lichte Raumhöhe:
1:325 (A3)			

Index	Planänderung	Name	Datum
01	Revisionsthemen eingearbeitet (Empfang, Küche, Anbau)	R. Wi.-Ha.	01.07.2024
02	Raumbezeichnungen angepasst	R. Wi.-Ha.	22.04.2026

Haus Rot
1.OG

Haus Blau
1.OG

Haus Grün
1.OG

Haus Gelb
1.OG

Haus Grau
1.OG

Haus Weiss
(ehemals Schwarz)
1.OG

N

Techniker Krankenkasse
DZ IM-FBM - Flächenmanagment
Bramfelder Straße 140
22305 Hamburg


Salzhausen BIZ 898

Hohe Heide 1 - 21376 Salzhausen

1.OG Grundriss

Maßstab:	NUF:	max. Belegung:	lichte Raumhöhe:
1:325 (A3)			

Index	Planänderung	Name	Datum
01	Bestandsplan	Peter Arens	09.03.2021
02	Ergänzung Dachaufsicht Heidesalon	R. Wi.-Ha.	21.04.2026

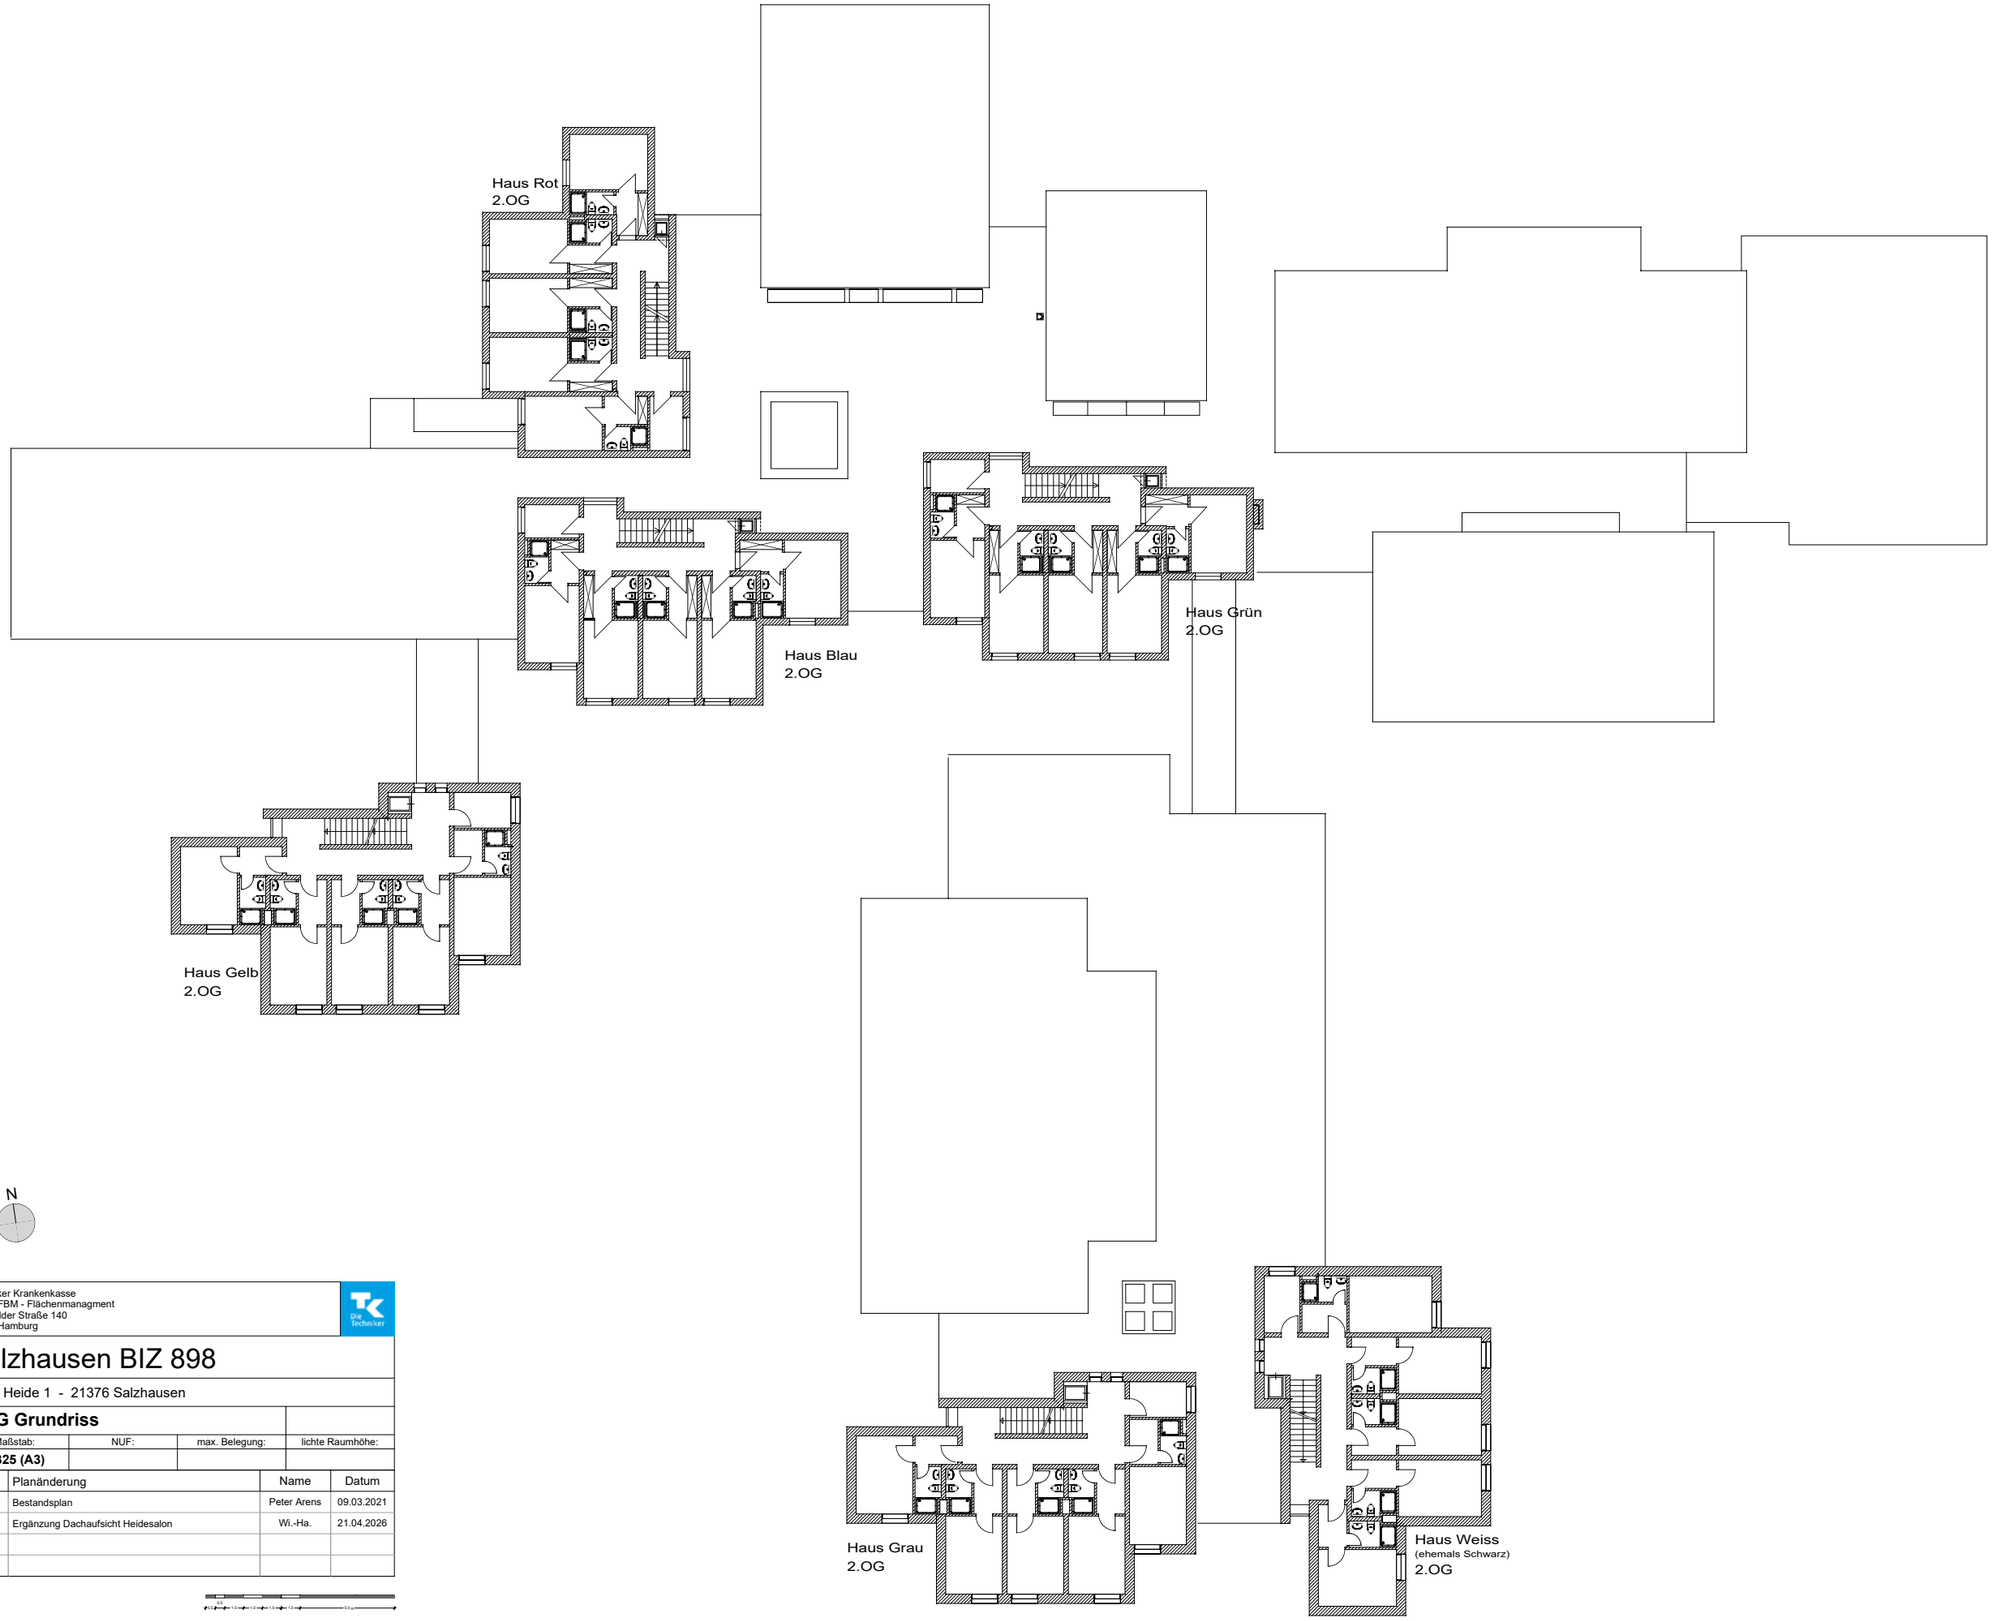

N

Techniker Krankenkasse
DZ IM-FBM - Flächenmanagment
Bramfelder Straße 140
22305 Hamburg


Salzhausen BIZ 898

Hohe Heide 1 - 21376 Salzhausen

2.OG Grundriss

Maßstab:	NUF:	max. Belegung:	lichte Raumhöhe:
1:325 (A3)			

Index	Planänderung	Name	Datum
01	Bestandsplan	Peter Arens	09.03.2021
02	Ergänzung Dachaufsicht Heidesalon	Wi.-Ha.	21.04.2026

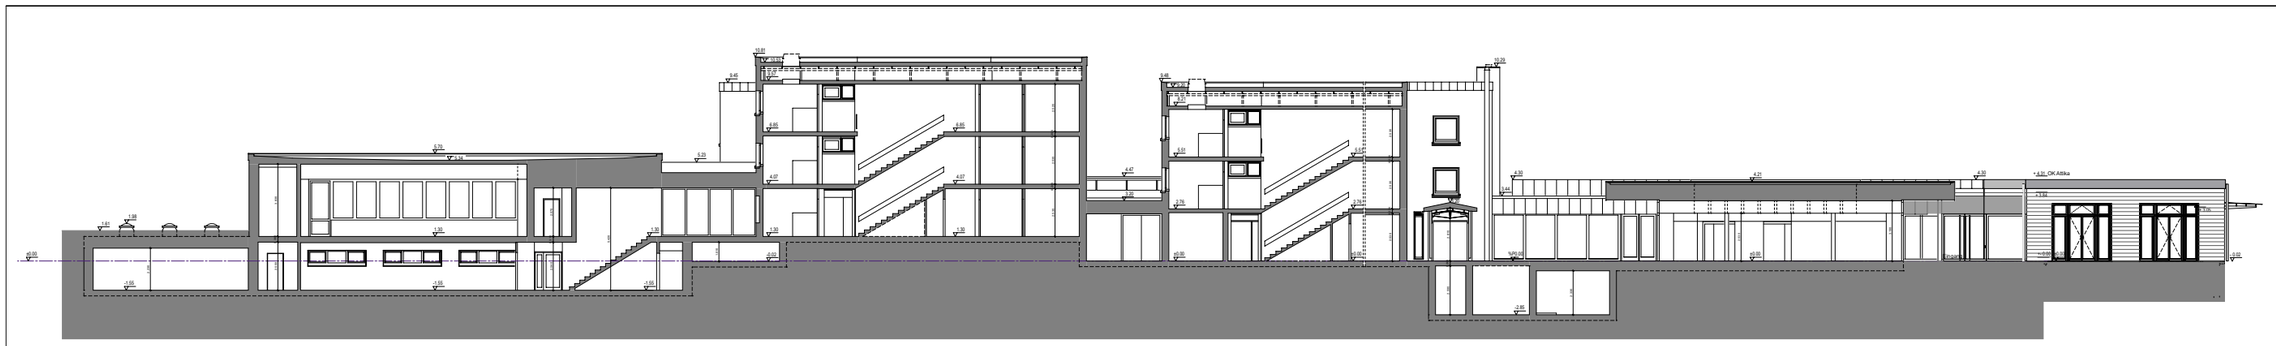

Schnitt A-A'

Schnittlage:










Schnitt C-C'

Schnittlage:

Bauteil :	Schnitt C-C Aufmaßsplan
Datum : 28.09.2011	Maßstab: 1:50
Blatt-Nr. :	
Geändert :	

Das Aufmaß ist nicht verformungsgerecht!
Alle Maße sind am Bau zu überprüfen!

Verfasser : MessWerk
info@messwerk.de

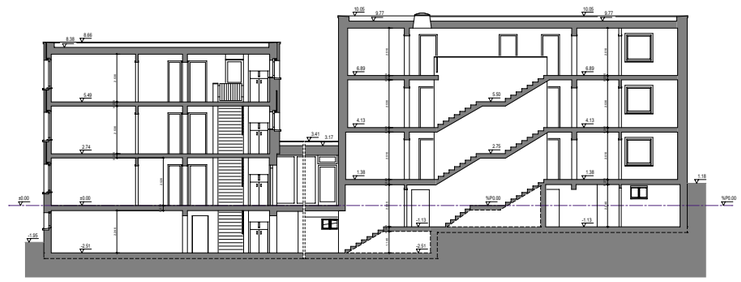

Schnitt B-B'

Schnittlage:

Bauteil :	Schnitt B-B Aufmaßsplan
Datum : 28.09.2011	Maßstab: 1:50
Blatt-Nr. :	
Geändert :	


Das Aufmaß ist nicht verformungsgerecht!
Alle Maße sind am Bau zu überprüfen!

Verfasser : MessWerk
info@messwerk.de



Schnitt D-D'

Schnittlage:

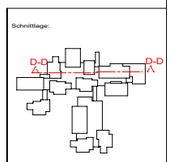

Techniker Krankenkasse
DZ IM-FBM - Flächenmanagment
Bramfelder Straße 140
22305 Hamburg


Salzhausen

Hohe heide 1 - 21376 Salzhausen

Schnitt (übernommen vom MessWerk 2011)


Maßstab:	NUF:	max. Belegung:	OK Dachhaut:
250 (A3)	xxx,xx qm	-	3,20-4,99 m

Index	Planänderung	Name	Datum
01	Anbau (neu 2013) im Schnitt ergänzt	R. Wi. -Ha.	03.09.2024

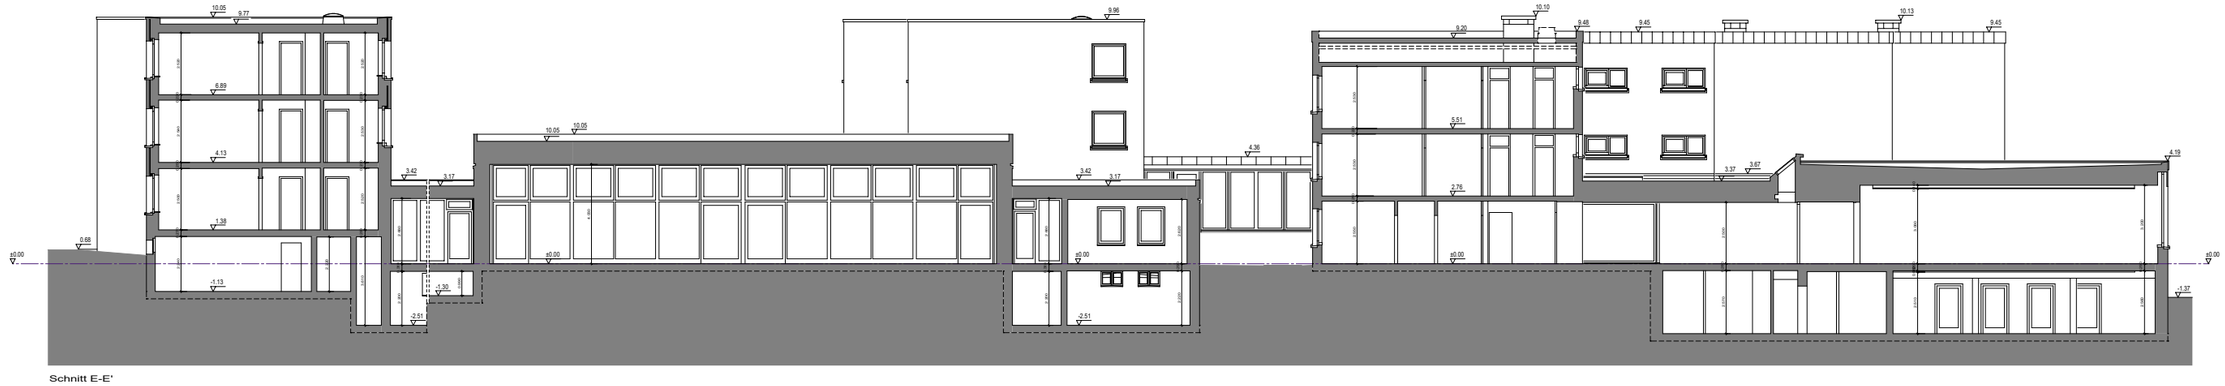

Schnitt E-E'

Schnittlage:

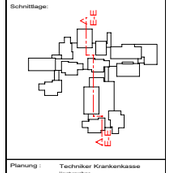

Planung : Techniker Krankenkasse
hauptverwaltung
Technisches Immobilienmanagement

Bramfelder Straße 140
22305 Hamburg
Tel. 040 - 6906 2366 Fax 040 - 6906 2336


Bauvorhaben: TK
Bildungszentrum Salzhausen
Hohe Heide 1
21376 Salzhausen

Bauteil : Schnitt E-E
Aufmaßsplan


Datum :	Maßstab :	Blatt-Nr. :
26.09.2011	1 : 250	
Geändert :		

Das Aufmaß ist nicht verformungsgerecht!
Alle Maße sind am Bau zu überprüfen!

Verfasser : MessWerk
Elmshorster Chaussee 21
20259 Hamburg
T 040/ 87 97 62 664
F 040/ 87 97 62 660
info@mess-werk.de

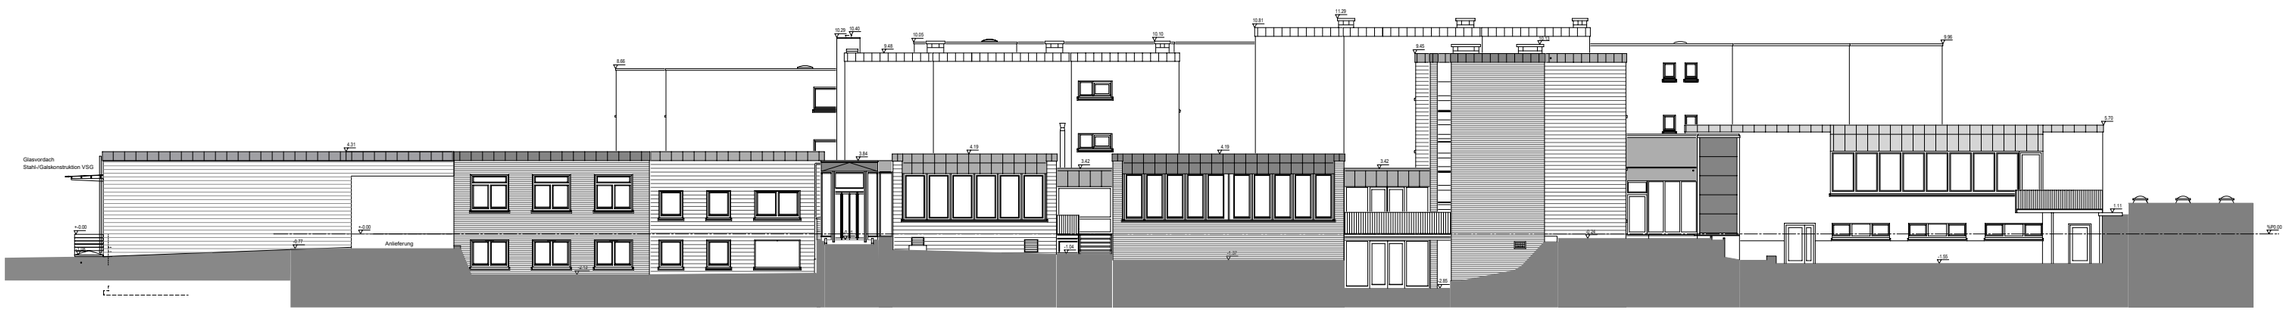


Nordansicht

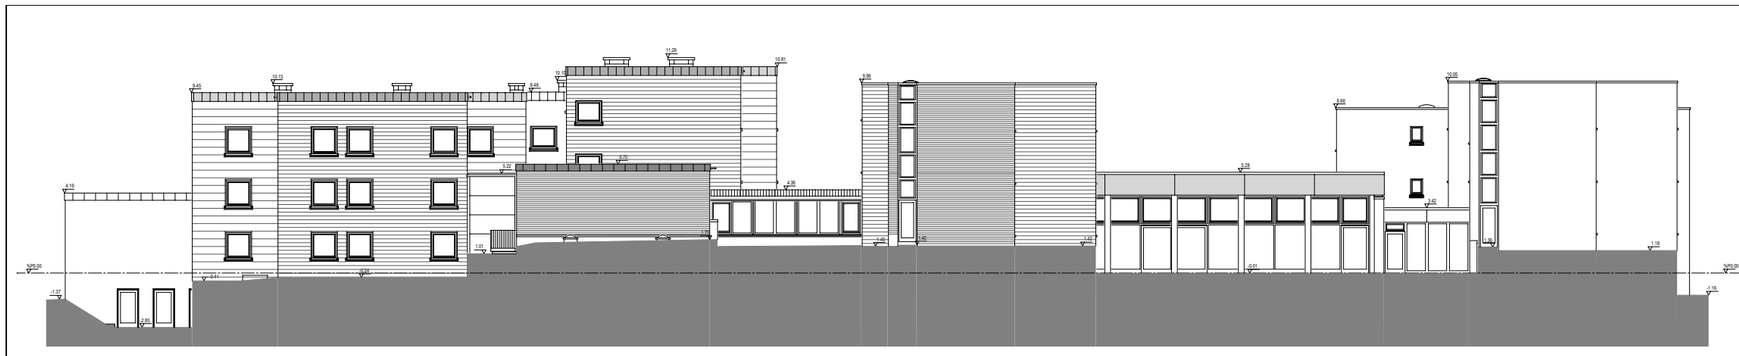

Westansicht



Südansicht

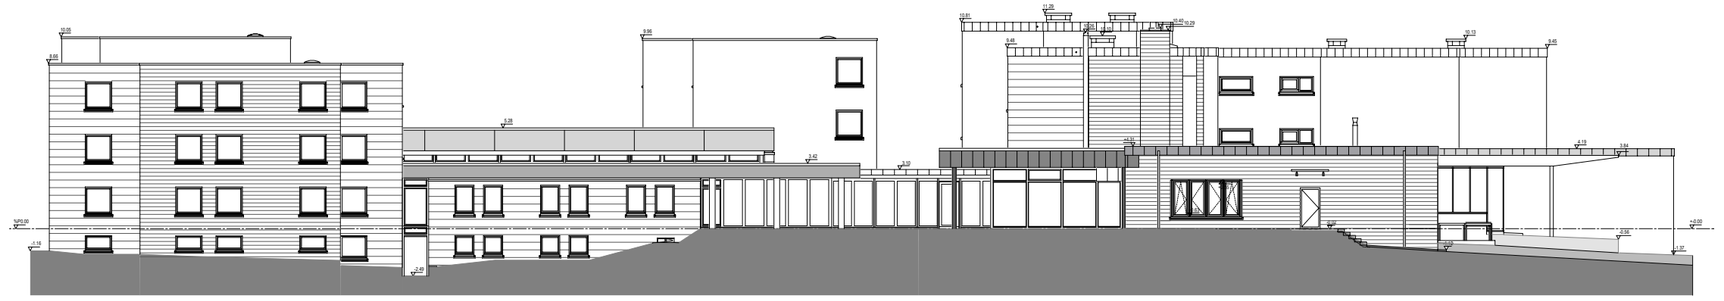

Ostansicht

Legende

Wand
Dach
Sohlmassiv

Türen
Fenster
Verblendung
Terrain
Grenze der teilweise gemessen
eingemessene Gebäude
Nullfläche
Höhenkoten
Höhenkoten auf NHN

Planung :
Technikker Krankenkasse


Hohe Heide 1
21376 Salzhausen

Bauteil :
Westansicht

Datum : 20.06.2011
Maßstab : 1 : 50
Blatt-Nr. :

Gezeichnet :

Das Aufmaß ist nicht verformungsgerecht!
Alle Maße sind am Bau zu überprüfen!

Verfasser :

22305 Hamburg

Salzhausen

Hohe Heide 1 - 21376 Salzhausen

Nordansicht (übernommen vom MesseWerk 2011)








